


2. Obergeschoss

Lege Achse 3
nur angenommen!

Achswinkel ab Achse 22 nur aus
Bestandsplan gemessen: ca. 5,2° !!!

Achse 20 u. 21 an den Enden
mit Versatz zwischen Hauptbau
und Nebenbau (ca. 25cm)

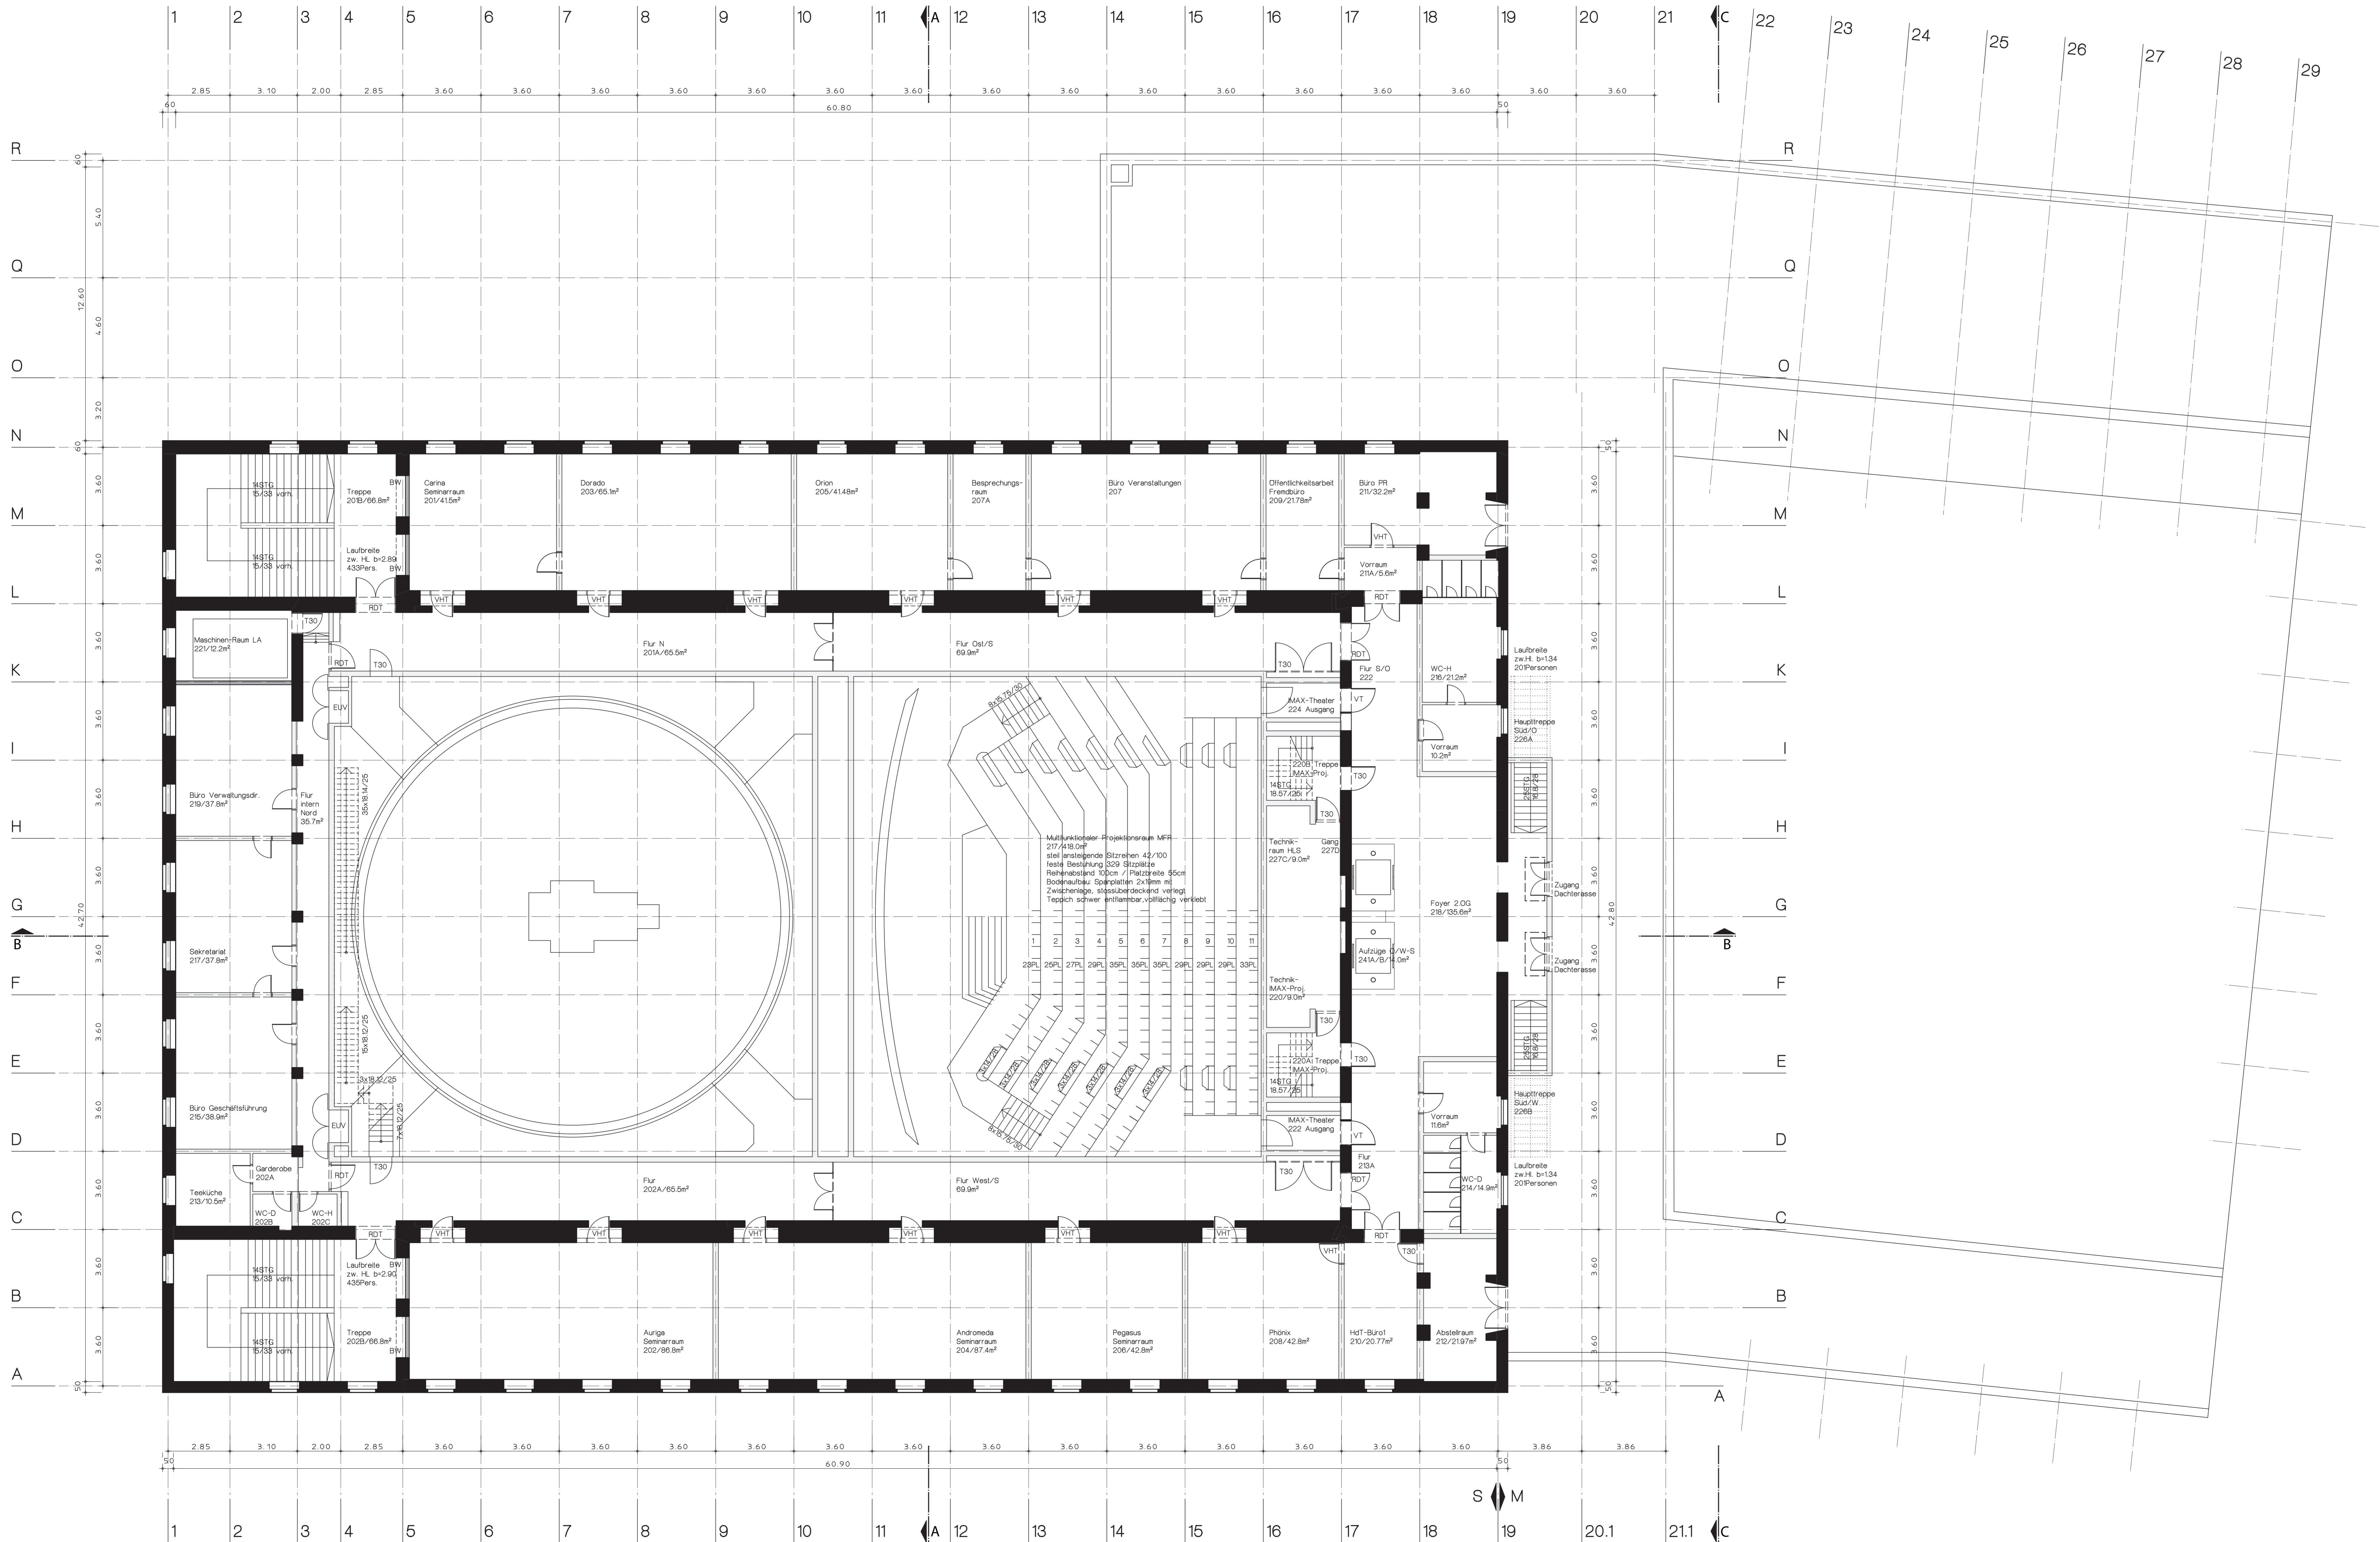

Maß- und Materialangaben sind aus Bestandsplänen entnommen und
sichprobenartig überprüft worden!

Grundriss 2. Obergeschoss		B0103	
		Standort: Forum am Deutschen Museum Betriebsgesellschaft mbH Museumsplatz 80539 München Tel: 089 211 25-0 Fax: 089 211 25-248 e-mail: office@forumamdeutschemuseum.de	
		Architekten: Gauber architekten Sandstraße 23 D 80335 München Tel: 089 520 965-0 Fax: 089 520 965-45 e-mail: office@gauber-architekten.de	
Freigegeben für:	Nachentwurf	Flurstück Nr.:	Name:
		16879	Landeshauptstadt München
		14558	Deutsches Museum Anstalt des öffentlichen Rechts München
		14558/3	Landeshauptstadt München
	14558/6	Landeshauptstadt München	
Gewerk:	Architekt	Bauherr:	MS
Maßstab:	1:100	Art:	Bestandsplan
Erstellt:	03.12.03	Datum:	05.12.03
Plannummer:	B0103	Index:	
Grundriss 2. Obergeschoss			